


SKALA 1:100

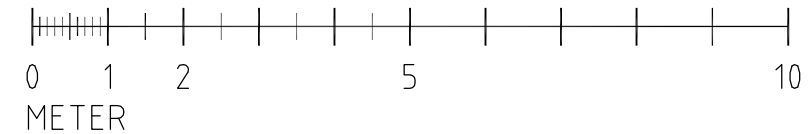

BET	ANT	ÄNDRINGEN AVSER	SIGN	DATUM
RELATIONSHANDLING				
KV. GUNILLA 1				
nparkitekter				
<small>Box 1034 271 00 Ystad Västerleden 41</small>		<small>Tel: 0411-55 75 30 Fax: 0411-55 75 38 www.nparkitekter.se</small>		
UPPMÄTNINGSRITNING				
PLAN 3				
LÄGENHET 26				
UPPDRAG NR	2008-03-19	RITAD AV	LM	HANDLÄGGARE
SKALA	1:100	NUMMER	A0361-030	I BET