


RITNINGEN ÄR UPPRÄTTAD EFTER TILLGÅNGLIGA PAPPERSKOPIOR.
AVVIKELSER FRÅN VERKLIGHETEN KAN FÖREKOMMA.



PLAN 1 - BOTTENPLAN
BUTIKSLOKAL A
119 m²

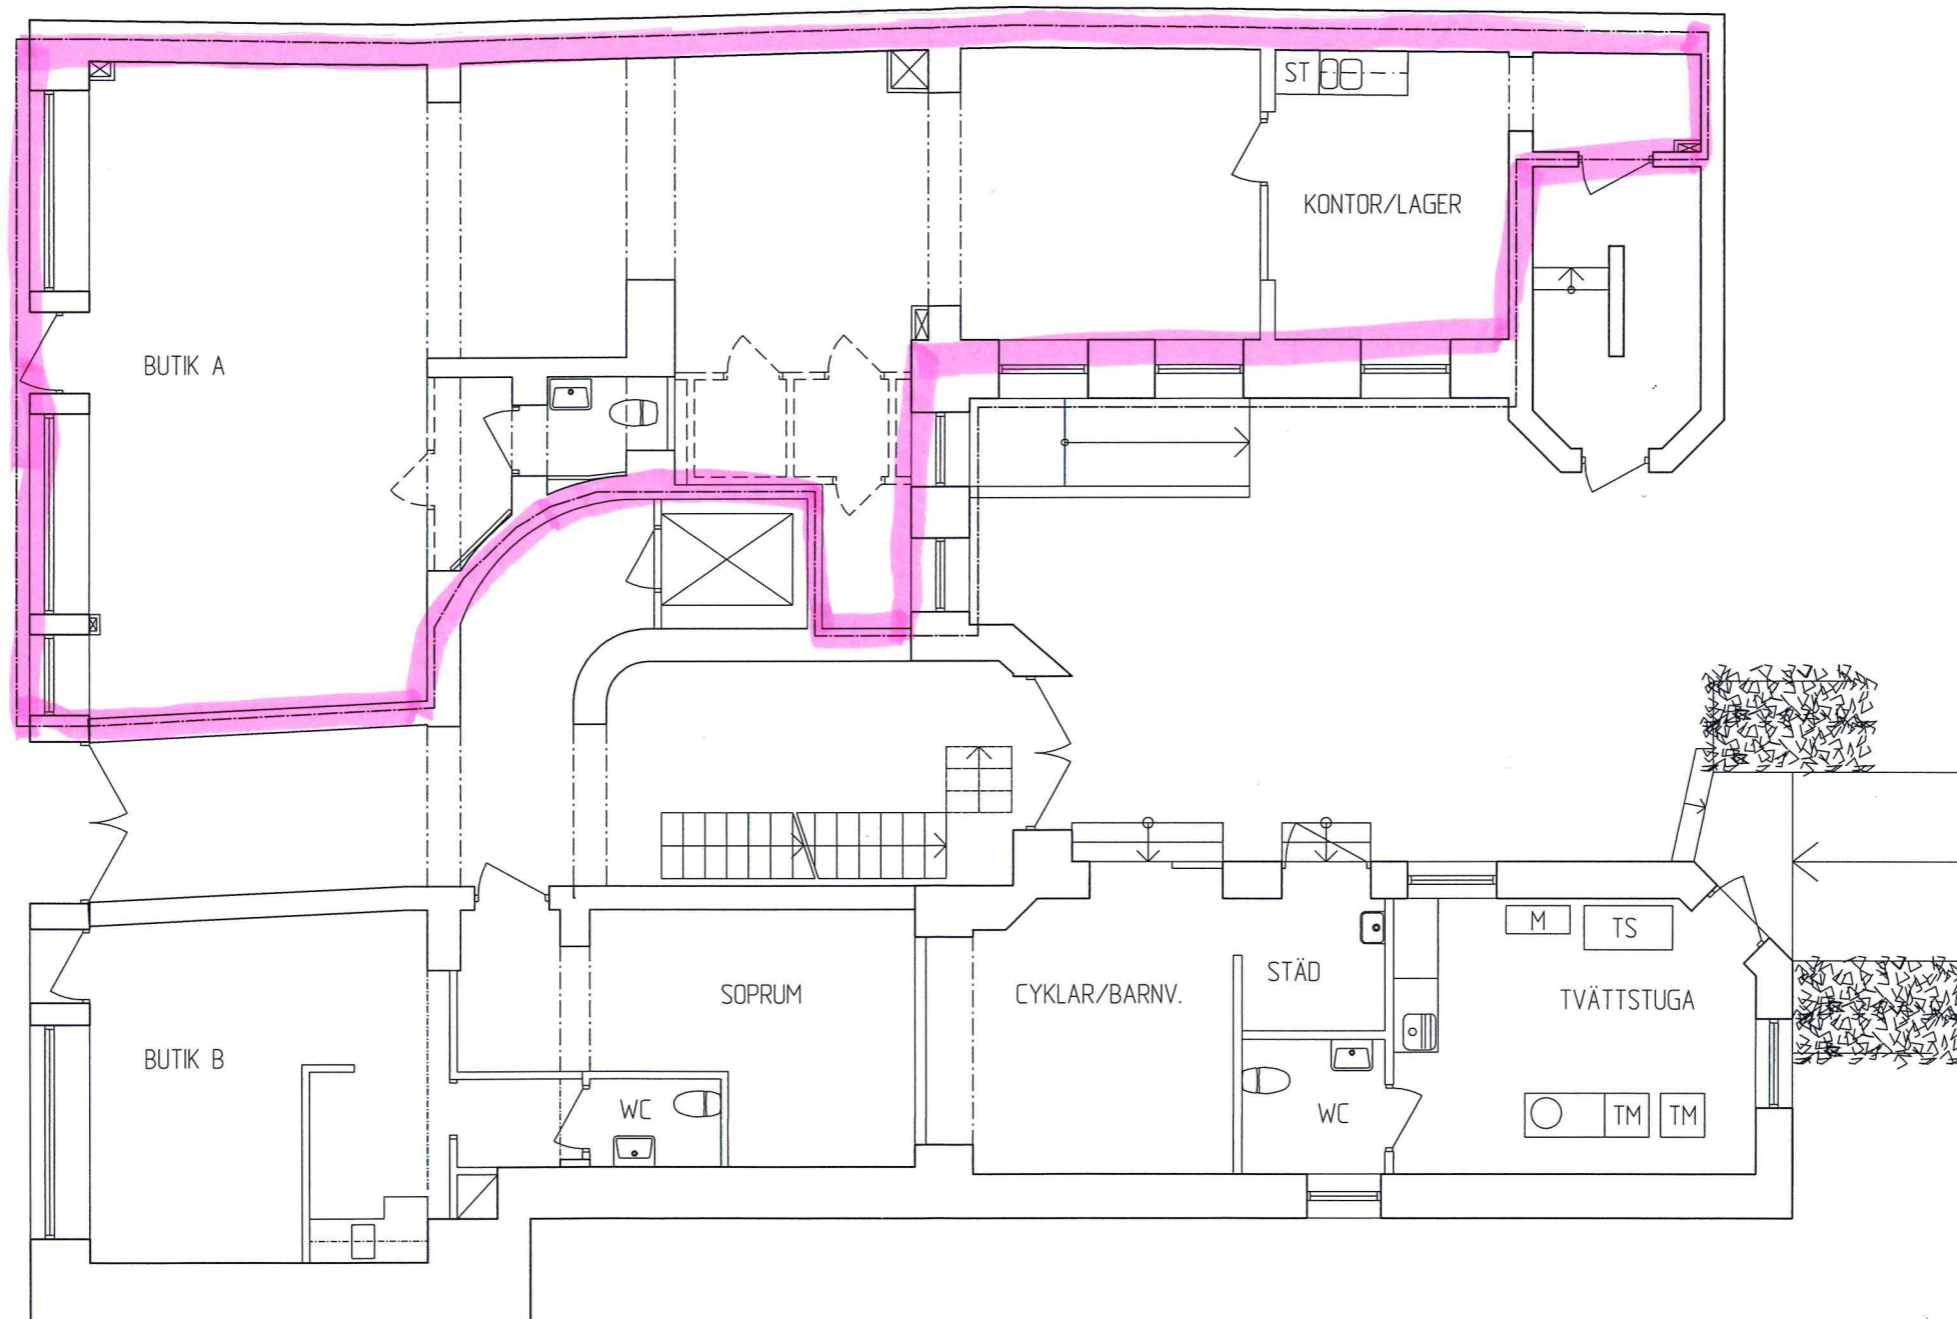

BET	ANT	ÄNDRINGEN AVSER	SIGN	DATUM
RELATIONSHANDLING				
ELEFANTEN 37 - MALMÖ				
nparkitekter				
Västerleden 41 Box 1034 271 00 Ystad Tel: 0411-55 75 30 www.nparkitekter.se				
CONTENTUS				
MALMÖ				
PLAN 1 - BOTTENPLAN				
BUTIKSLOKAL A				
UPPDRAG NR	my-k	RITAD AV	me	HANDLÄGGARE
DATUM	2019-01-17	ANSVARIG	my-k	
SKALA	A1 150	SKALA	A3 1100	NUMMER
				I BET
				A-40-1-R101