



RITNINGEN ÄR UPPRÄTTAD EFTER TILLGÄNGLIGA PAPPERSKOPIOR.
 AVVIKELSER FRÅN VERKLIGHETEN KAN FÖREKOMMA.

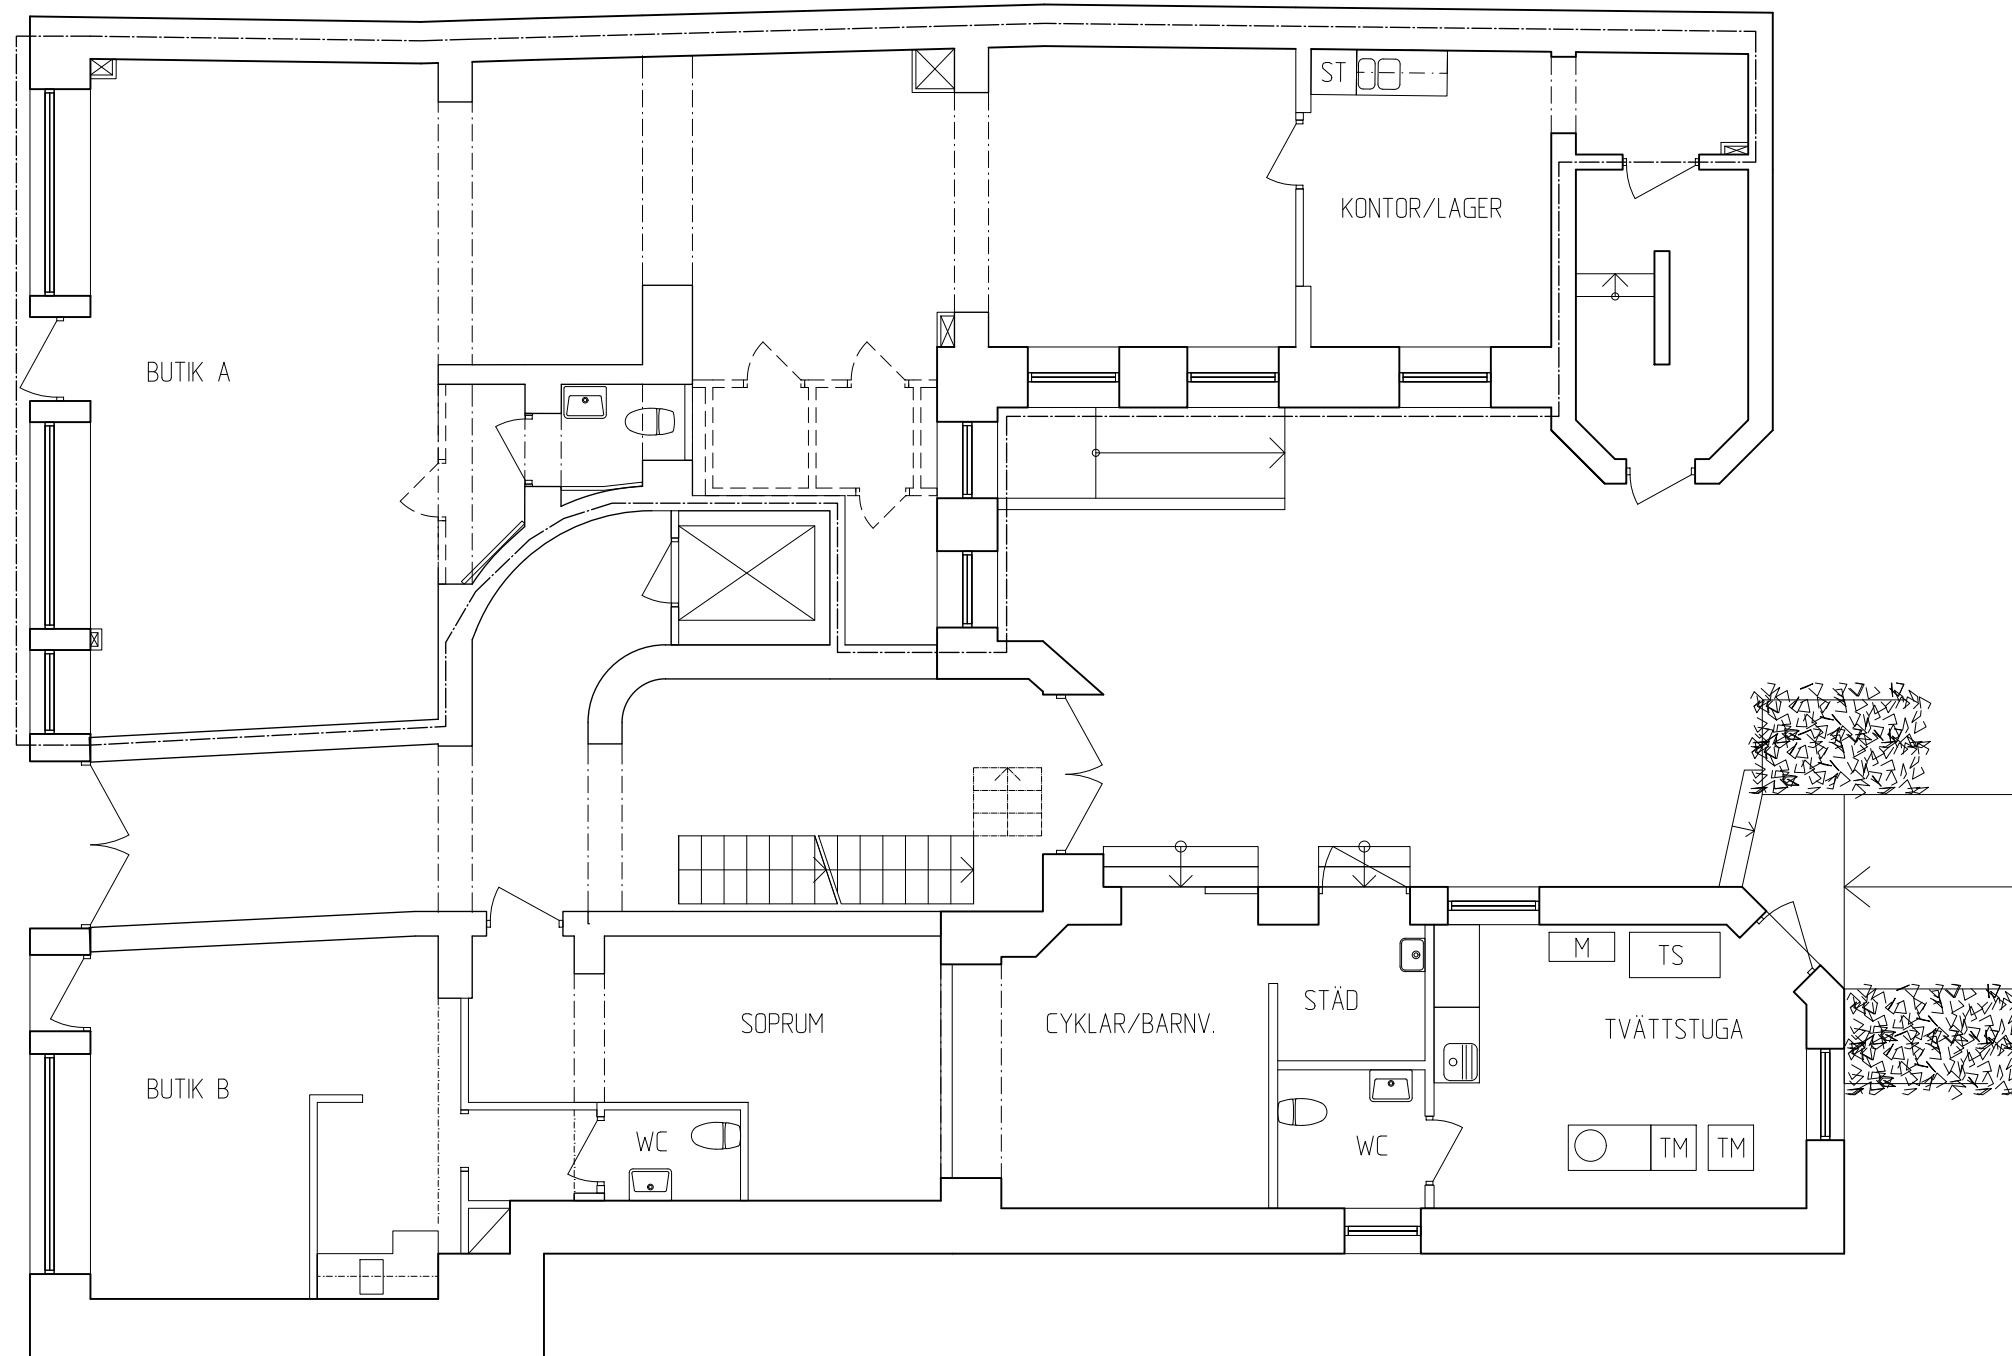

PLAN 1 - BOTTENPLAN
 BUTIKSLOKAL A
 119 m²

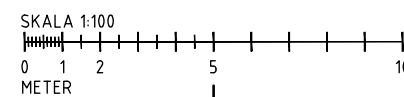

BET	ANT	ÄNDRINGEN AVSER	SIGN	DATUM
RELATIONSHANDLING				
ELEFANTEN 37 - MALMÖ				
nparkiteker				
Västerleden 41 Box 1034 271 00 Ystad Tel: 0411-55 75 30 www.nparkiteker.se				
CONTENTUS				
MALMÖ				
PLAN 1 - BOTTENPLAN				
BUTIKSLOKAL A				
UPPDRAG NR	RITAD AV	HANDLÄGGARE		
2019-01-17	me	my-k		
DATUM	ANSVARIG			
2019-01-17	my-k			
SKALA	SKALA	NUMMER	I BET	
A1 150	A3 1:100	A-40-1-R101		