



PLAN 5, VIND

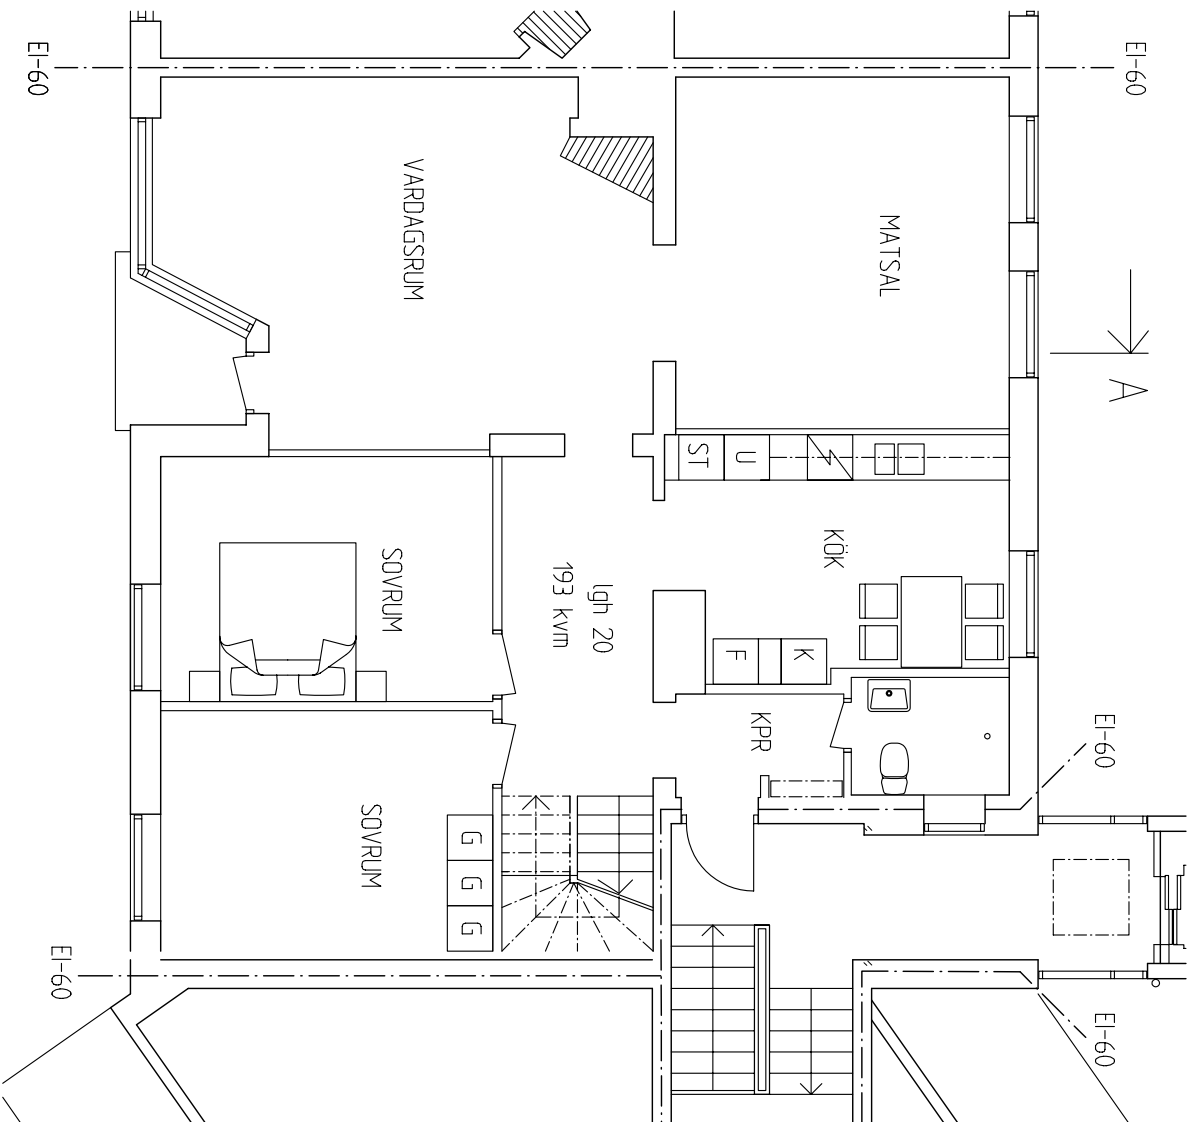

PLAN 4

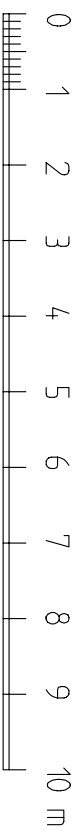

RELATIONSHANDLING				
KV. LAMBERG 11				
<b>NP</b> arkitekter				
UPPDRAG NR	04-66-01	RITAD AV	LY	HANDLAGARE
DATUM	08-07-01	ANSVARIG	NP	
UPPMÄTNINGSRITNING				
PLANER				
LÄGNET 20				
SKALA	A1 150	SKALA	A3 1100	NUMMER
				A03-61-042