
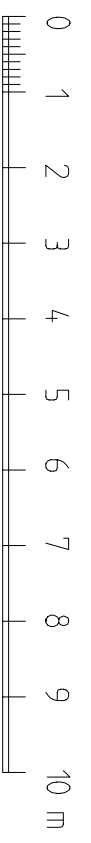



PLAN 2

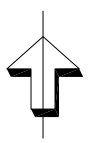

BET	ANT	ANBRINGEN AFSER	SON	DATUM
RELATIONSHANDLING				
KV. THOR 15				
 NP arkitekter Box 1034, 271 00 Ystad Västervikens 41 Tel: 0411-55 75 30 Fax: 0411-55 75 38 www.np-arkitekter.se				
UPDRAG NR	06-20-01	RITAD AV	IMY/K	HANDLAGARE
DATUM	07-11-08	ANSVARS	IMY/K	
LÄGNET 26	PLAN 2	SKALA	A3 1:100	NUMMER
A1 150				A03-61-020